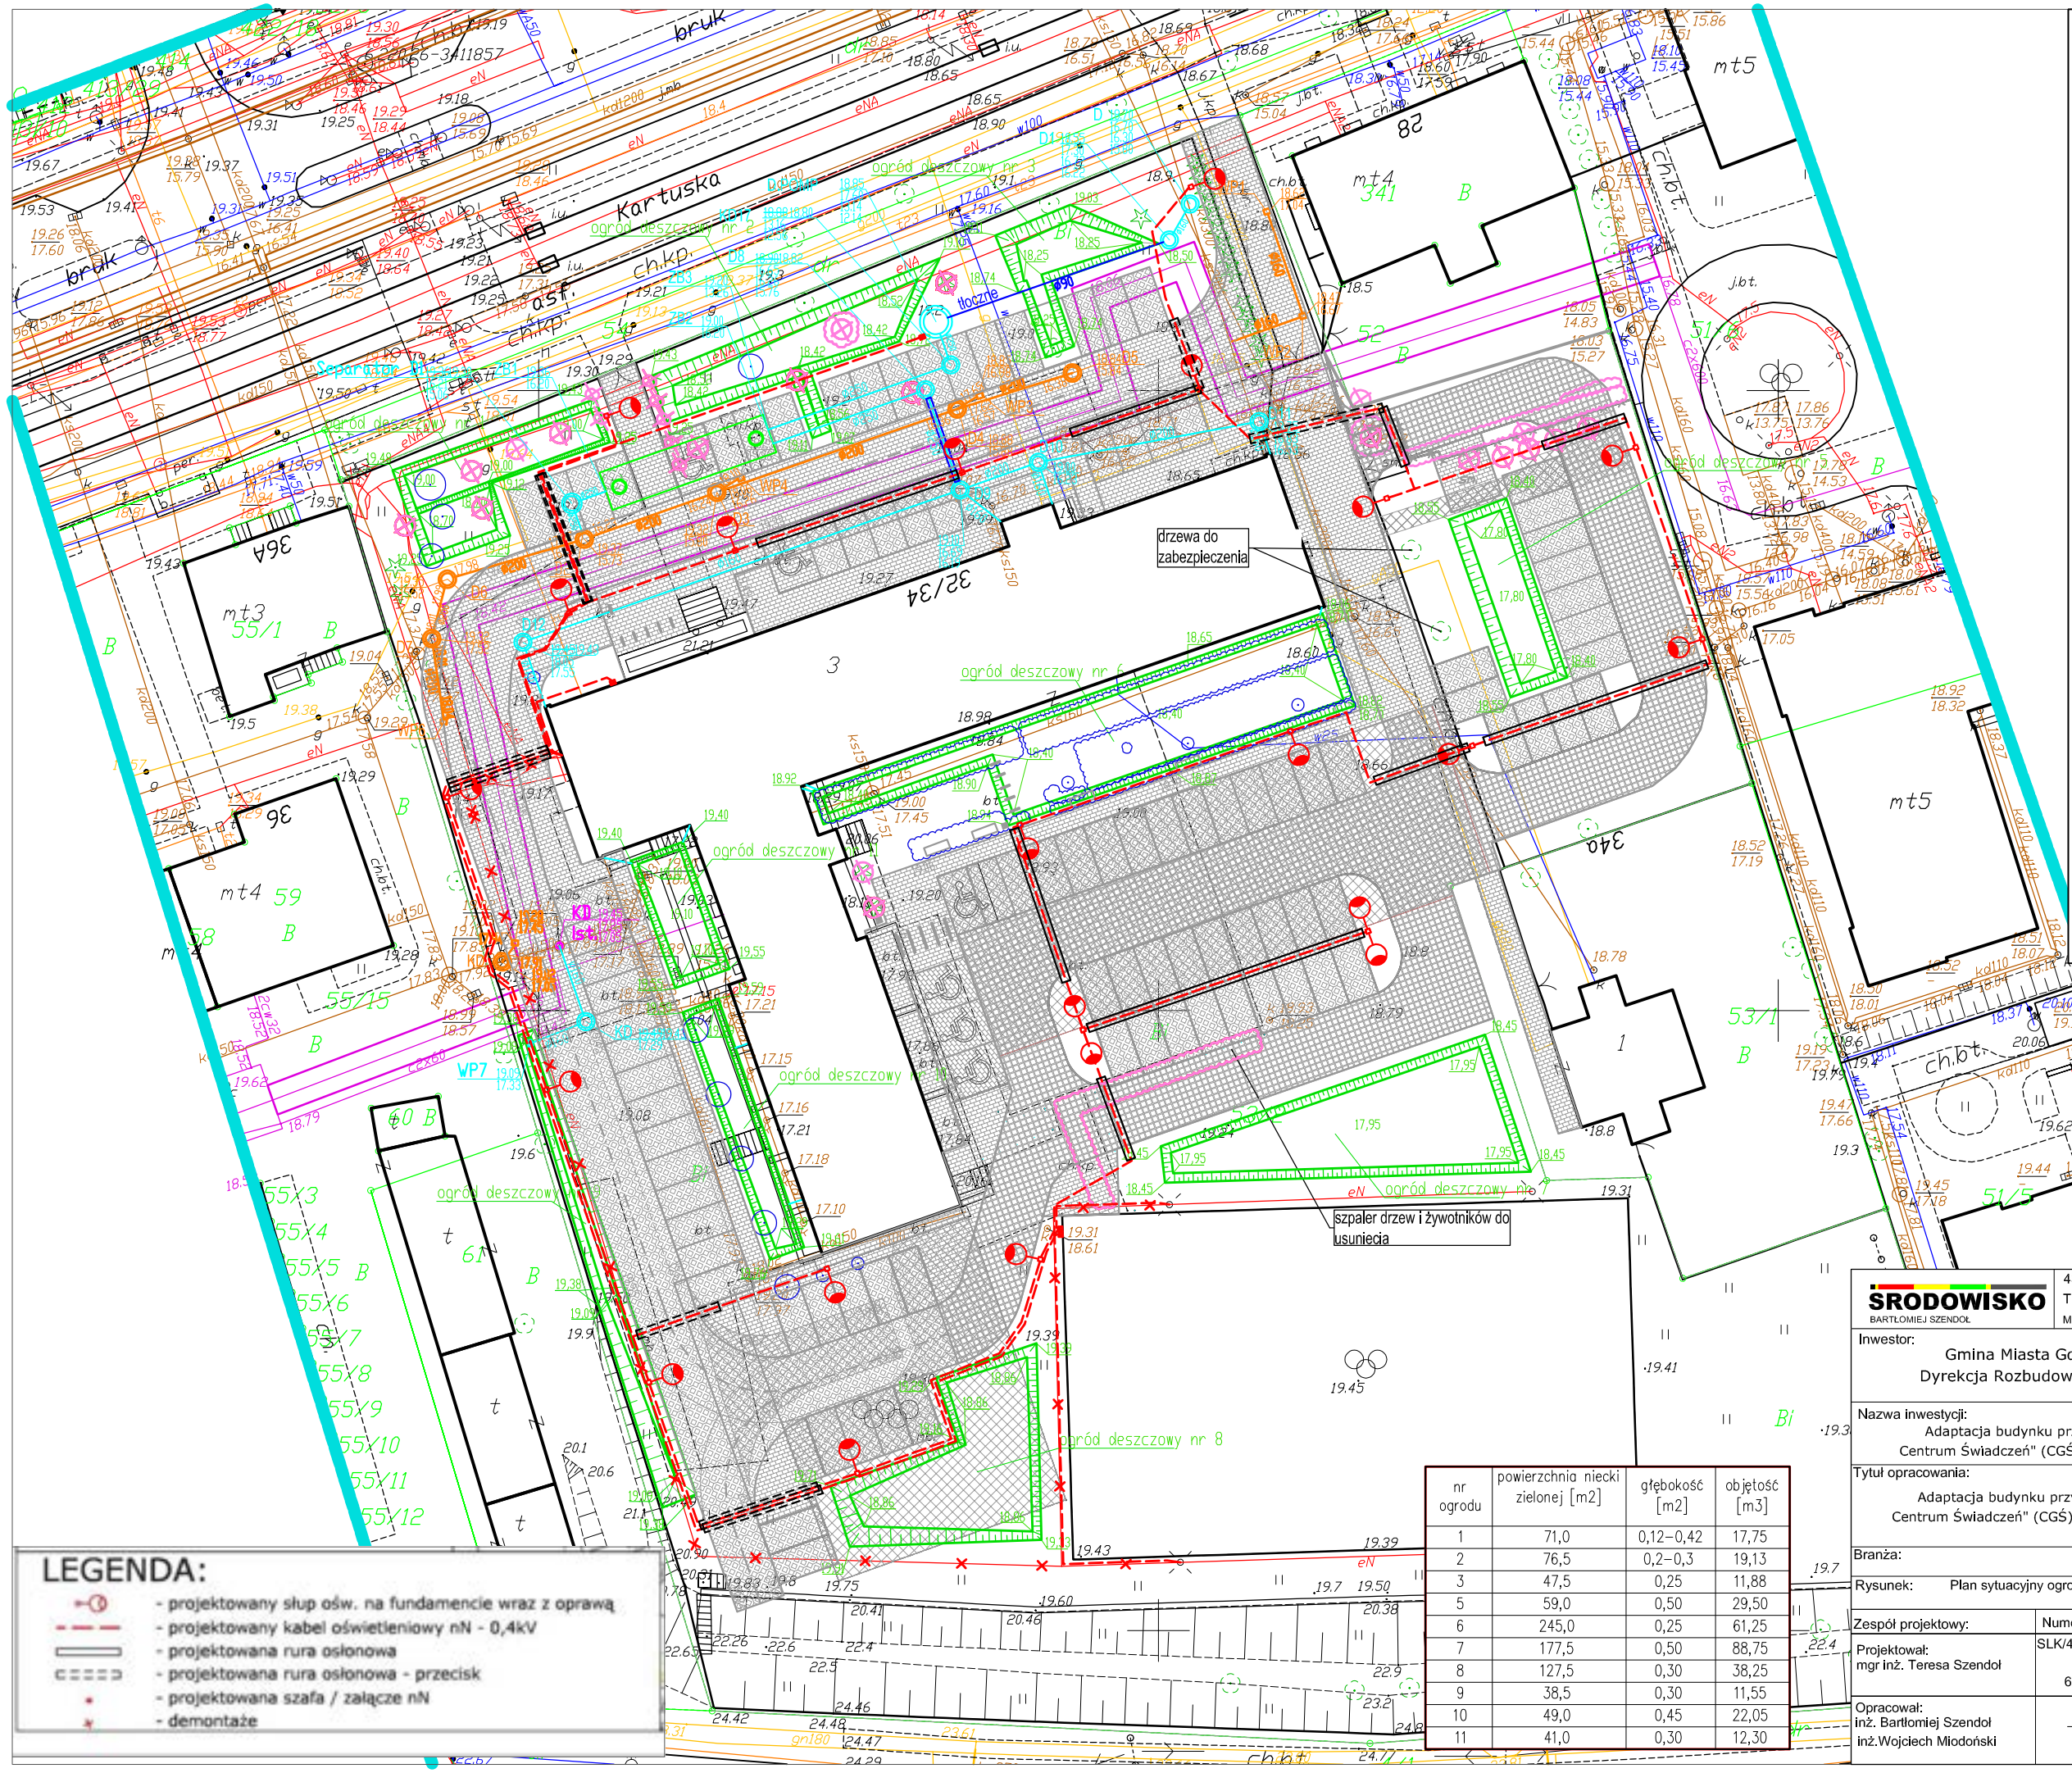

Legenda:

- ogrody deszczowe
- ogród deszczowy nr 3 — nazwa ogrodu deszczowego
- 19.11 — projektowane rzędne ogrodu deszczowego
- projektowany przebieg kanalizacji ze studniami
- D1 — nazwa projektowanej studni
- 18.84 — rzędne projektowanej
- wykonany przebieg kanalizacji ze studniami
- D2 — nazwa wykonanej studni
- WP2 — nazwa wykonanej kratki ściekowej
- 18.84 — rzędne wykonanej studni lub kanalizacji wg. projektu powykonawczego
- ø250 ø200 — średnice proj./wykonanej kanalizacji
- projektowany zbiornik retencyjny
- drzewa i krzewy do usuniecia
- drzewa i krzewy do przesadzenia

Proj. nawierzchnie drogowe

- nawierzchnia z płyt ażurowych przepuszczalnych
- nawierzchnia z kostki betonowej prostokątnej
- nawierzchnia z kostki betonowej farmerskiej

UWAGA:
Na niniejszym planie nie pokazano sieci infrastruktury podziemnej, sieci i infrastruktura podziemna znajdują się na planie PZT na podstawie którego wydano pozwolenie na budowę.

Konstrukcje i spadki projektowanych nawierzchni należy przyjąć zgodnie z PZT na podstawie którego wydano pozwolenie na budowę. Pozostałe do wykonania prace i obiekty należy wykonywać zgodnie z PZT.

nr ogrodu	powierzchnia niecki zielonej [m2]	głębokość [m2]	objętość [m3]
1	71,0	0,12–0,42	17,75
2	76,5	0,2–0,3	19,13
3	47,5	0,25	11,88
5	59,0	0,50	29,50
6	245,0	0,25	61,25
7	177,5	0,50	88,75
8	127,5	0,30	38,25
9	38,5	0,30	11,55
10	49,0	0,45	22,05
11	41,0	0,30	12,30

LEGENDA:

- projektowany słup ośw. na fundamencie wraz z oprawą
- projektowany kabel oświetleniowy nN - 0,4kV
- projektowana rura osłonowa
- projektowana rura osłonowa - przecisk
- projektowana szafa / załącze nN
- demontaże

ŚRODOWISKO
BARTŁOMIEJ SZENDOŁ
43-300 BIELSKO-BIAŁA ul.SPORTOWCÓW 11,
TEL/FAX: (33) 821 82 12
MAIL: BIURO.SRODOWISKO@WP.PL

Inwestor:



Branża: INSTALACYJNA

Rysunek: Plan sytuacyjny ogrodów deszczowych i kanalizacji deszczowej na MDCP

Rys. nr: I1.1

Zespół projektowy:	Numer uprawnień:	Specjalność:	Skala:
Projektował: mgr inż. Teresa Szendoł	SLK/4204/ZHOK/12 60/77 B-B	konstrukcyjno-budowlana w ograniczonym zakresie; obiekty budowlane gospodarki wodnej i melioracji wodnych w pełnym zakresie instalacyjno-inżynieryjna w zakresie sieci i instalacji sanitarnych	1:500
Opracował: inż. Bartłomiej Szendoł inż.Wojciech Miodoński	—	—	Data: 07.2025